

Таблица координат смонтированных муфт ЗСТп-10-150/240(Б)

N	X	Y	N	X	Y
M1	203497,860	2258655.363	M1.1	203421,283	2258781.211
M2	203497.721	2258656.096	M2.1	203420.989	2258781,030
M3	203497.708	2258656.272	M3.1	203421,108	2258781.565
M4	203498.035	2258656.970	M4.1	203420,376	2258780.701
M5	203495.894	2258654.646	M5.1	203420,375	2258781.147

Общая протяженность трассы 208,73 метров


Общая длина кабеля ААБл-6-3х185мм - 1127,14 метров (прим.8)

Муфт ЗСТп-10-150/240(Б) - 10шт.


Таблица координат трассы

N	X	Y
K4	203420,888	2258783.003
K3.1	203409.984	2258772,582
K3	203410,259	2258771.163
K2	203466,302	2258633.030
K2.1	203467,975	2258631.647
K1	203497,880	2258655,92


Разрез А-А
(М 1:20)

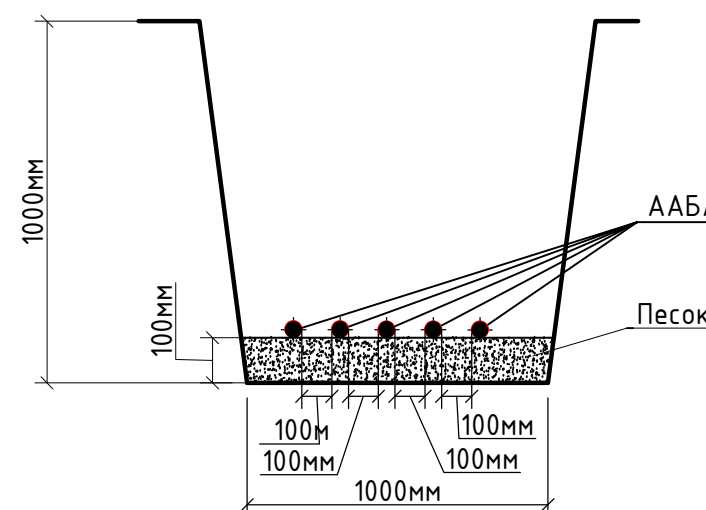

Сечение закрытого
перехода
для прокладки кабелей
М 1:10 (Б-Б)

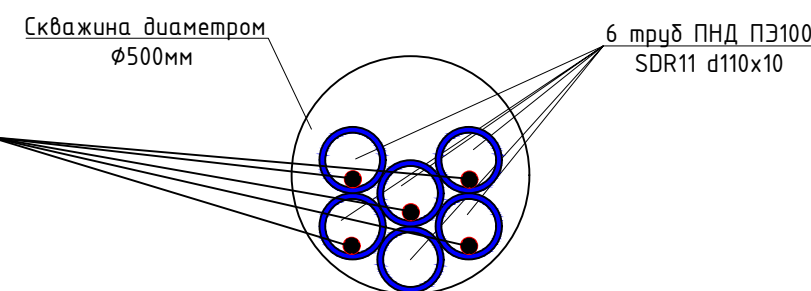

Условные обозначения

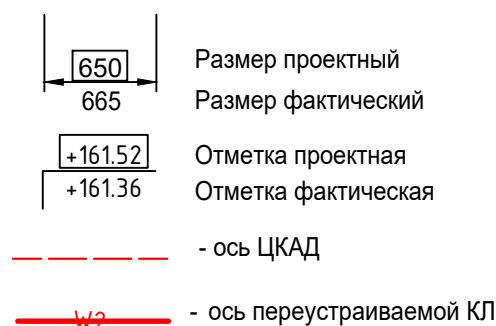

Примечание:

- СП 126.1333.2017 "Геодезические работы в строительстве"
- СП 78.13330.2012 "Автомобильные дороги."
- СП 45.13330.2017 "Земляные сооружения, основания и фундаменты".
- Размеры на схеме указаны в метрах (м) и миллиметрах (мм).
- Система координат - МСК-150
- Систем высот - Балтийская 1977г.
- СП 341.1325800.2017 "Подземные инженерные коммуникации"
- Длина кабеля приведена с учетом надбавки: 4% - на изгибы, повороты, 2%-на змейку, 2%-на отходы (см. ПУЭ 2.3.15, СП 76.13330.2016 6.4.1.10, ГОСТ 21.613-2014 6.5.6 и 6.7.2, письмо Госстроя СССР от 17.12.1979 г. № 89-Д «О надбавке к общей проектной длине электрических кабелей на изгибы, повороты и отходы»)

						5-773-Р-НРиЗ-18-1.2-9.1		
						Объект: «А-113 - строящаяся Центральная кольцевая автомобильная дорога (Московская область). «Строительство Центральной кольцевой автомобильной дороги Московской области (с последующей эксплуатацией на платной основе)». Пусковой комплекс (этап строительства) №4».		
Изм.	Кол.уч.	Лист	Ндок.	Подп.	Дата	Переустройство КЛ 6кВ ПК1637+33,72	Стадия	Лист
Нач.участка	Дожук				04.20		ИД	1
Геодезист	Назаров				04.20	Исполнительная схема №9 укладки кабеля под переустройство КЛ 6кВ (ПК1637+33,72)		Листов
								1
						ООО "РСУ-Э"		