



Приложение № 1 к АОСР № 1/КЛ 6кВ/1637+33,72/РТ от 10 апреля 2020г.

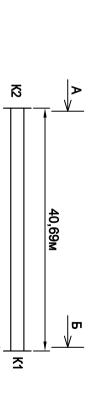

Разрез 1–1

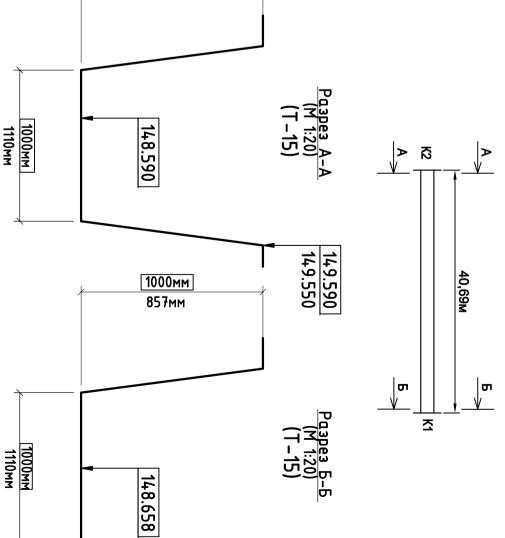

149.658 149.515

1000мм 960мм

Таблица координат траншеи

| z | × | ~ |
|----------|------------|-------------|
| <u>~</u> | 203497,880 | 2258655,92 |

Согласовано:

V фактический грунта разработки траншеи =ШхВхД=1,00мх1,00мх40,69м.=40,69 м3*

1110_{MM}

Принимаемый объем разработанного грунта - 40.69 м3

Условные обозначения

Взам. инв. N

| | +161.52 | 650 665 |
|------------|--|--|
| - ось ЦКАД | Отметка проектная Отметка фактическая | Размер проектный Размер фактический |

Подпись и дата

- ось переустраиваемой КЛ

Инв. N подл.

Примечание:
1.СП 126.1333.2017 "Геодезические работы в строительстве"
2.СП 78.13330.2012 "Автомобильные дороги."
3.СП 45.13330.2017 "Земляные сооружения, основания и фундаменты".

6.Систем высот - Балтийская 1977г.
7.СП 341.1325800.2017 "Подземные инженерные коммуникации" 5.Система координат - МСК-150

4.Размеры на схеме указаны в метрах (м) и милиметрах (мм).

| Ġ | PCY-9 | \ | под переустройство NT окв (пктюз/+35./z) | | | | | | |
|---------------|------------------------------|---------------------------|--|-------|-----------------------------------|---------------|---------|-------------|-----------|
| | | E | траншеи на участке от К1 до К2 | | | | | | |
| | 000 | ~ | Исполнительная схема №5 разработки | | | | | | |
| _ | - | i | | | | | | | |
| ۷. | | <u> </u> | ПК1637+33,72 | 04.20 | | ОВ | Назаров | CT | Геодезист |
| Листов | Лист | Стадия | Переустройство КП 6кВ | 04.20 | | | Дожук | Нач.участка | Hay.yı |
| (0.00 | i jenesen ne | 14». | строительства) №4». | Дата | Изм. Кол.уч. Лист Nдок. Подп. | N док. | Лист | Кол.уч. | Изм. |
| мплекс (этап | тьной дороги Пусковой ког | і автомобил й основе)» | область). «Строительство Центральной кольцевой автомобильной дороги Московской область). Пусковой комплекс (этап | | | | | | |
| а (Московская | ильная дорог | я автомоби | Объект: «А-113 - строящаяся Центральная кольцевая автомобильная дорога (Московская | | | | | | |
| | | i | | | | | | | |
| | | -1 2-9 1 | 5-773-P-HPu3-18-1 2-9 1 | | | | | | |

Формат А3 "РСУ-Э"

^{*} Объемы земляных работ приведены для траншей с отвесными стенками.